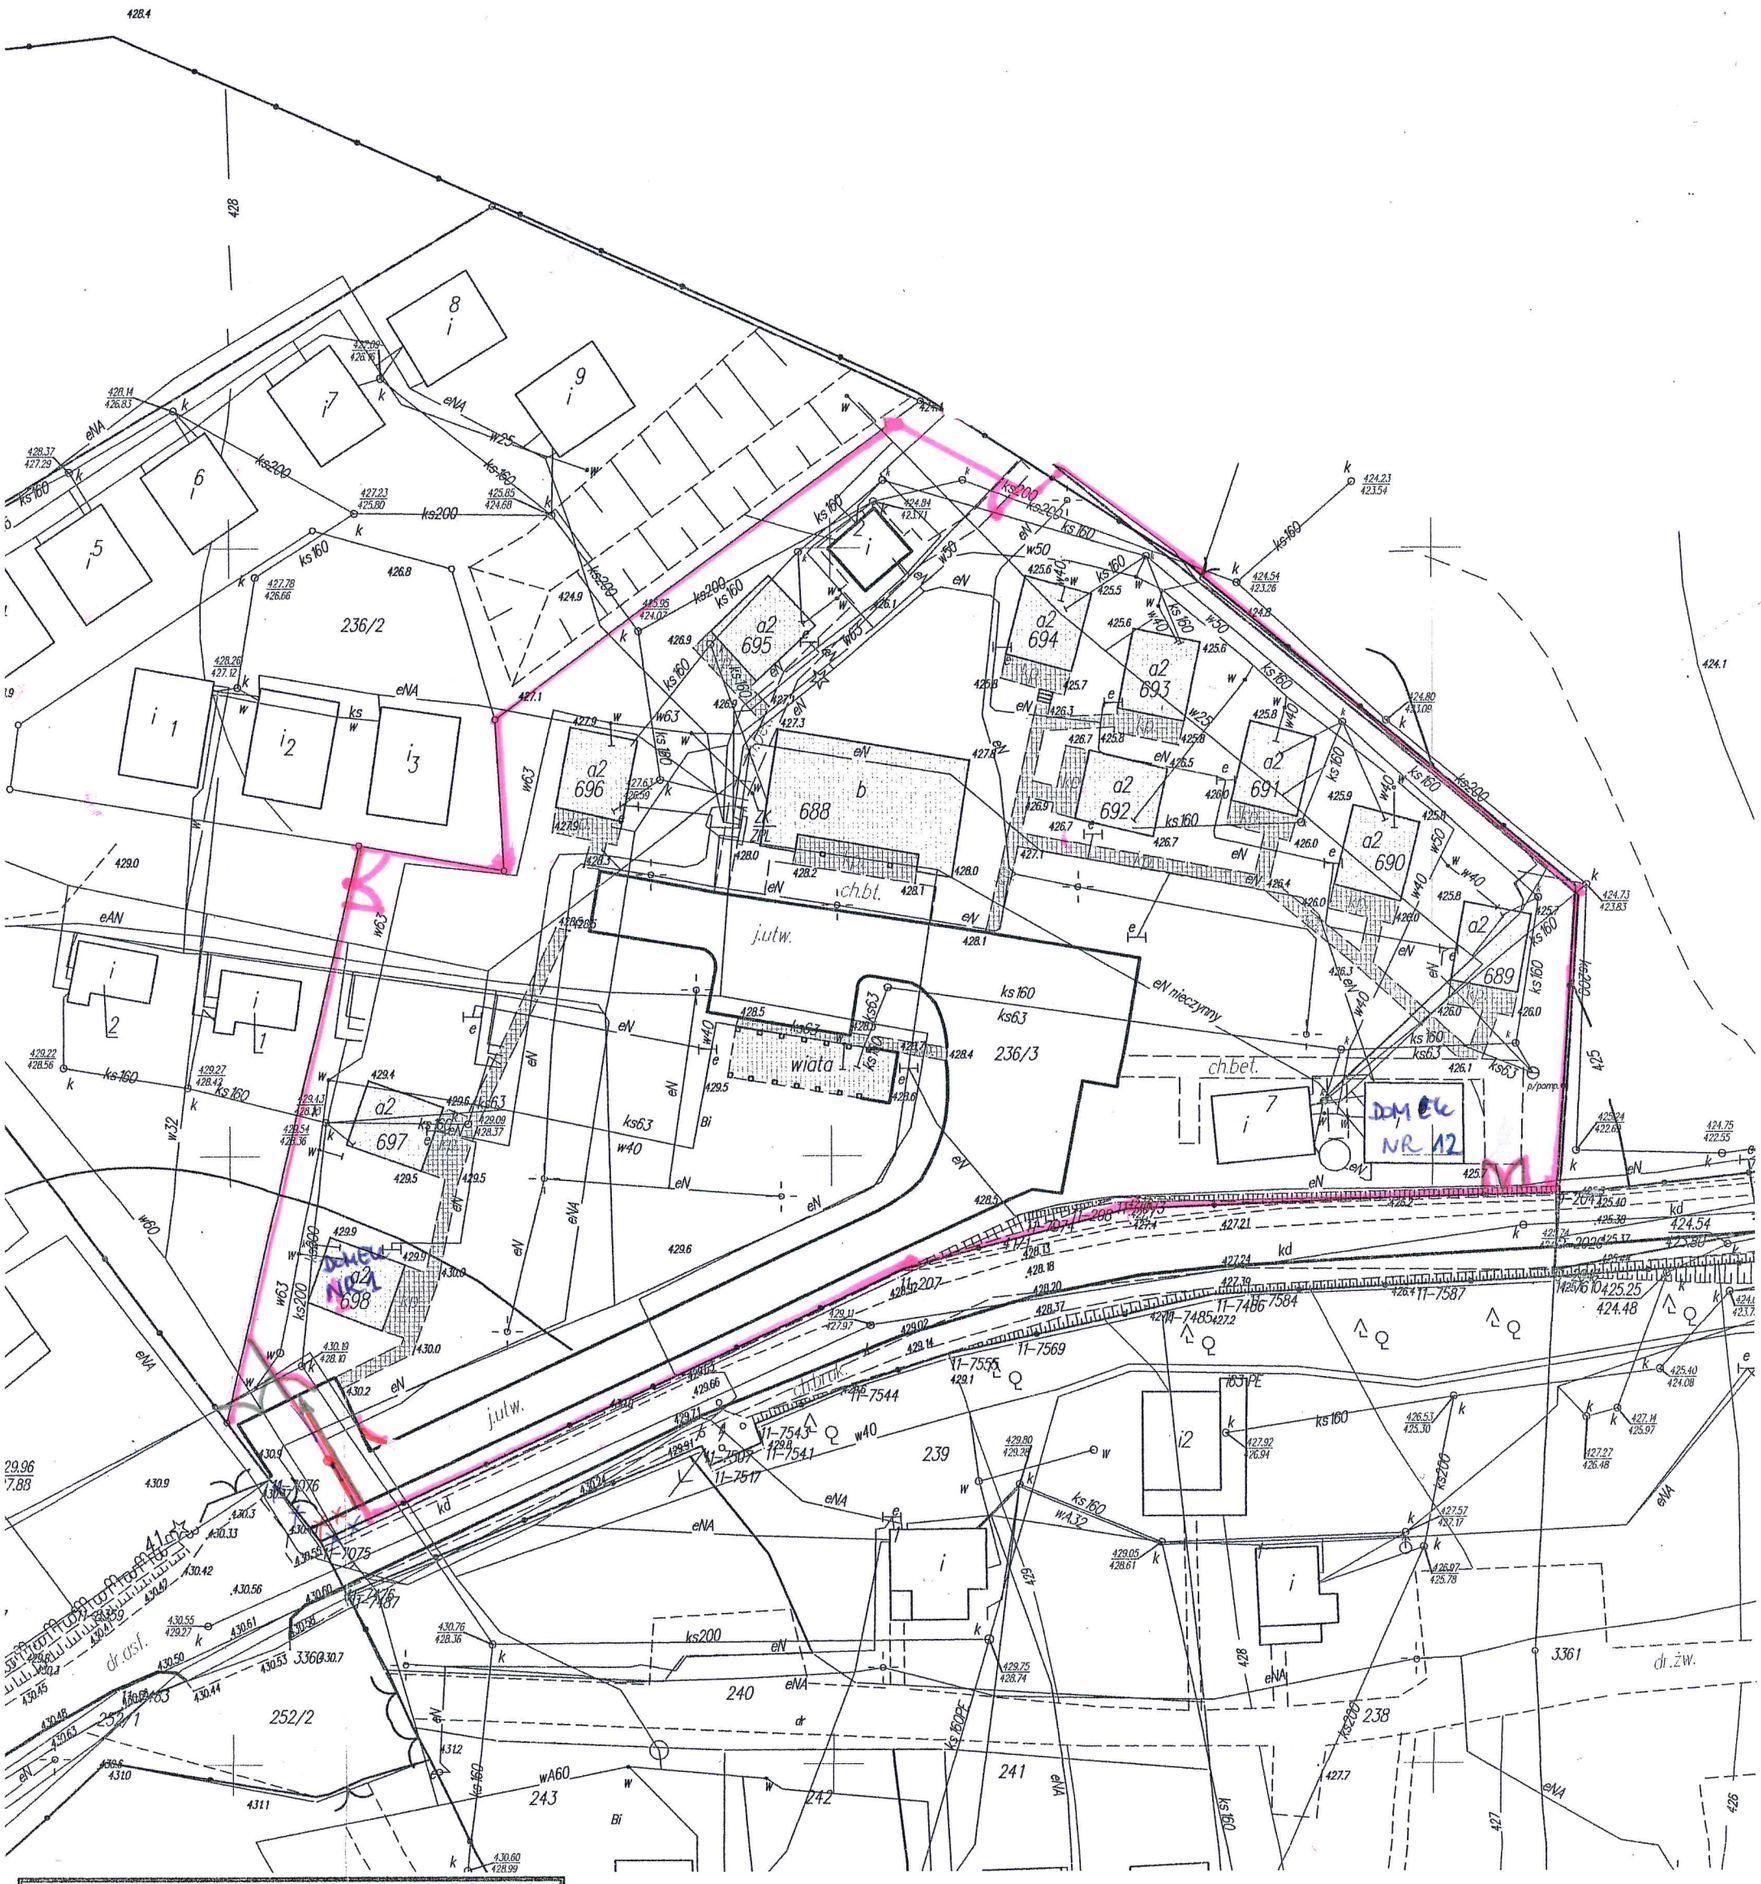

INWENTARYZACJA POWYKONAWCZA BUDYNKÓW, WIATY i CHODNIKÓW

Oznaczenie kancelaryjne zgłoszenia pracy geodezyjnej		GN.6640.1.597.2015	
Miejscowość:		POLANCZYK	
Jednostka ewidencyjna	identyfikator	182105_2	
	nazwa	Solina G.	
Obręb ewidencyjny	identyfikator	182105_2.0011	
	nazwa	Polańczyk	
Arkusz mapy:	7.110.34, 16.3.3	Skala mapy	1:500
Nazwa układu współrzędnych	prostokątnych płaskich	2000 strefa 7	
	wysokości	Kronsztadt '86	

Pozwolenie na budowę nr AB.6740.5.180.2012 z dnia 15.05.20 Hr.

FIRMA HANDLOWO USŁUGOW...
Małgorzata Kaczmar
MCHAWA 111, 38-606 BALIGRÓ...
NIP 688-125-38-49 REGON 36172233...
tel. 668428102, e-mail: fhukaczmar@gmail.com

Nazwa / imię i nazwisko wykonawcy oraz data i podpis osoby reprezentującej wykonawcę

GEODETA UPRAWNIONY
inż. Dawid Kaczmar
Upr. Nr 22206 z zakresu 1, 4
nadane przez Głównego Geodetę Kraju

Imię i nazwisko, nr uprawnień, zakres oraz data i podpis geodety uprawnionego, który opracował mapę

Poświadcza się, że niniejszy dokument został opracowany w wyniku prac geodezyjnych i kartograficznych, których rezultaty zawiera operat techniczny włączany do ewidencji materiałów państwowego zasobu geodezyjnego i kartograficznego

Organ prowadzący państwowy zasób geodezyjny i kartograficzny	STAROSTA LESKI
Nazwa ewidencyjny materiału zasobu operatu technicznego	P. 1821
Data włączenia operatu technicznego do ewidencji materiałów zasobu	2015 -07- 10
Imię, nazwisko i podpis osoby reprezentującej organ	

PROJEKTOWANE OGRODZENIE.

St. inż. Mgr
H. Stelmaszczyk